

外部仕上凡例


A	レストラン棟 既存：アスファルト露出防水 改修：既存（立上り部は撤去）の上、露出アスファルト防水 田島ルーフィング：FX-025同等品	D	ヴォールト屋根 既存：アスファルトシングル葺き 改修：既存の上、高耐久アスファルトシングル葺き（かぶせ工法）
	バラベット部改修：ウレタン塗膜防水（高耐久性環境対応型） 田島ルーフィング：G0-2TA同等品		E
B	レストラン棟（2Fテラス） 温泉棟（テラス） 既存：アスファルト防水+抑えコンクリート+玉砂利敷き込み 改修：玉砂利撤去（防水工事） 樹脂製デッキ敷き（※本体工事）	F	新棟（エントランス棟）（※本体工事） 屋根：ガルバリウム鋼板葺き
	温泉棟 既存：アスファルト防水+抑えコンクリート 改修：既存（立上り部は撤去）の上、ウレタン塗膜防水（通気緩衝工法） アスファルトパネル（T4.0） 田島ルーフィング：バリボード+OATW-3A同等品		G
C	既存：アスファルト防水（高耐久性環境対応型） バラベット部改修：ウレタン塗膜防水（高耐久性環境対応型） 田島ルーフィング：G0-2TA同等品	H	温泉棟 増築棟（EV棟）（※本体工事） 屋根：露出アスファルト防水 田島ルーフィング FX-025同等

改修配置図・屋根伏図 S=1/600

ランドブレイン株式会社  
一級建築士事務所

CHECK	DRAW	工事名称	八女市健康増進施設べんがら村改修工事	
大津	村上	図面名称	改修配置図兼屋根伏せ図	竣工図
		縮尺	A3：1/600	時
			21/02/26	図番
				A-26

印は BMH からのレベルを示す 設計GL=BMH+8.50

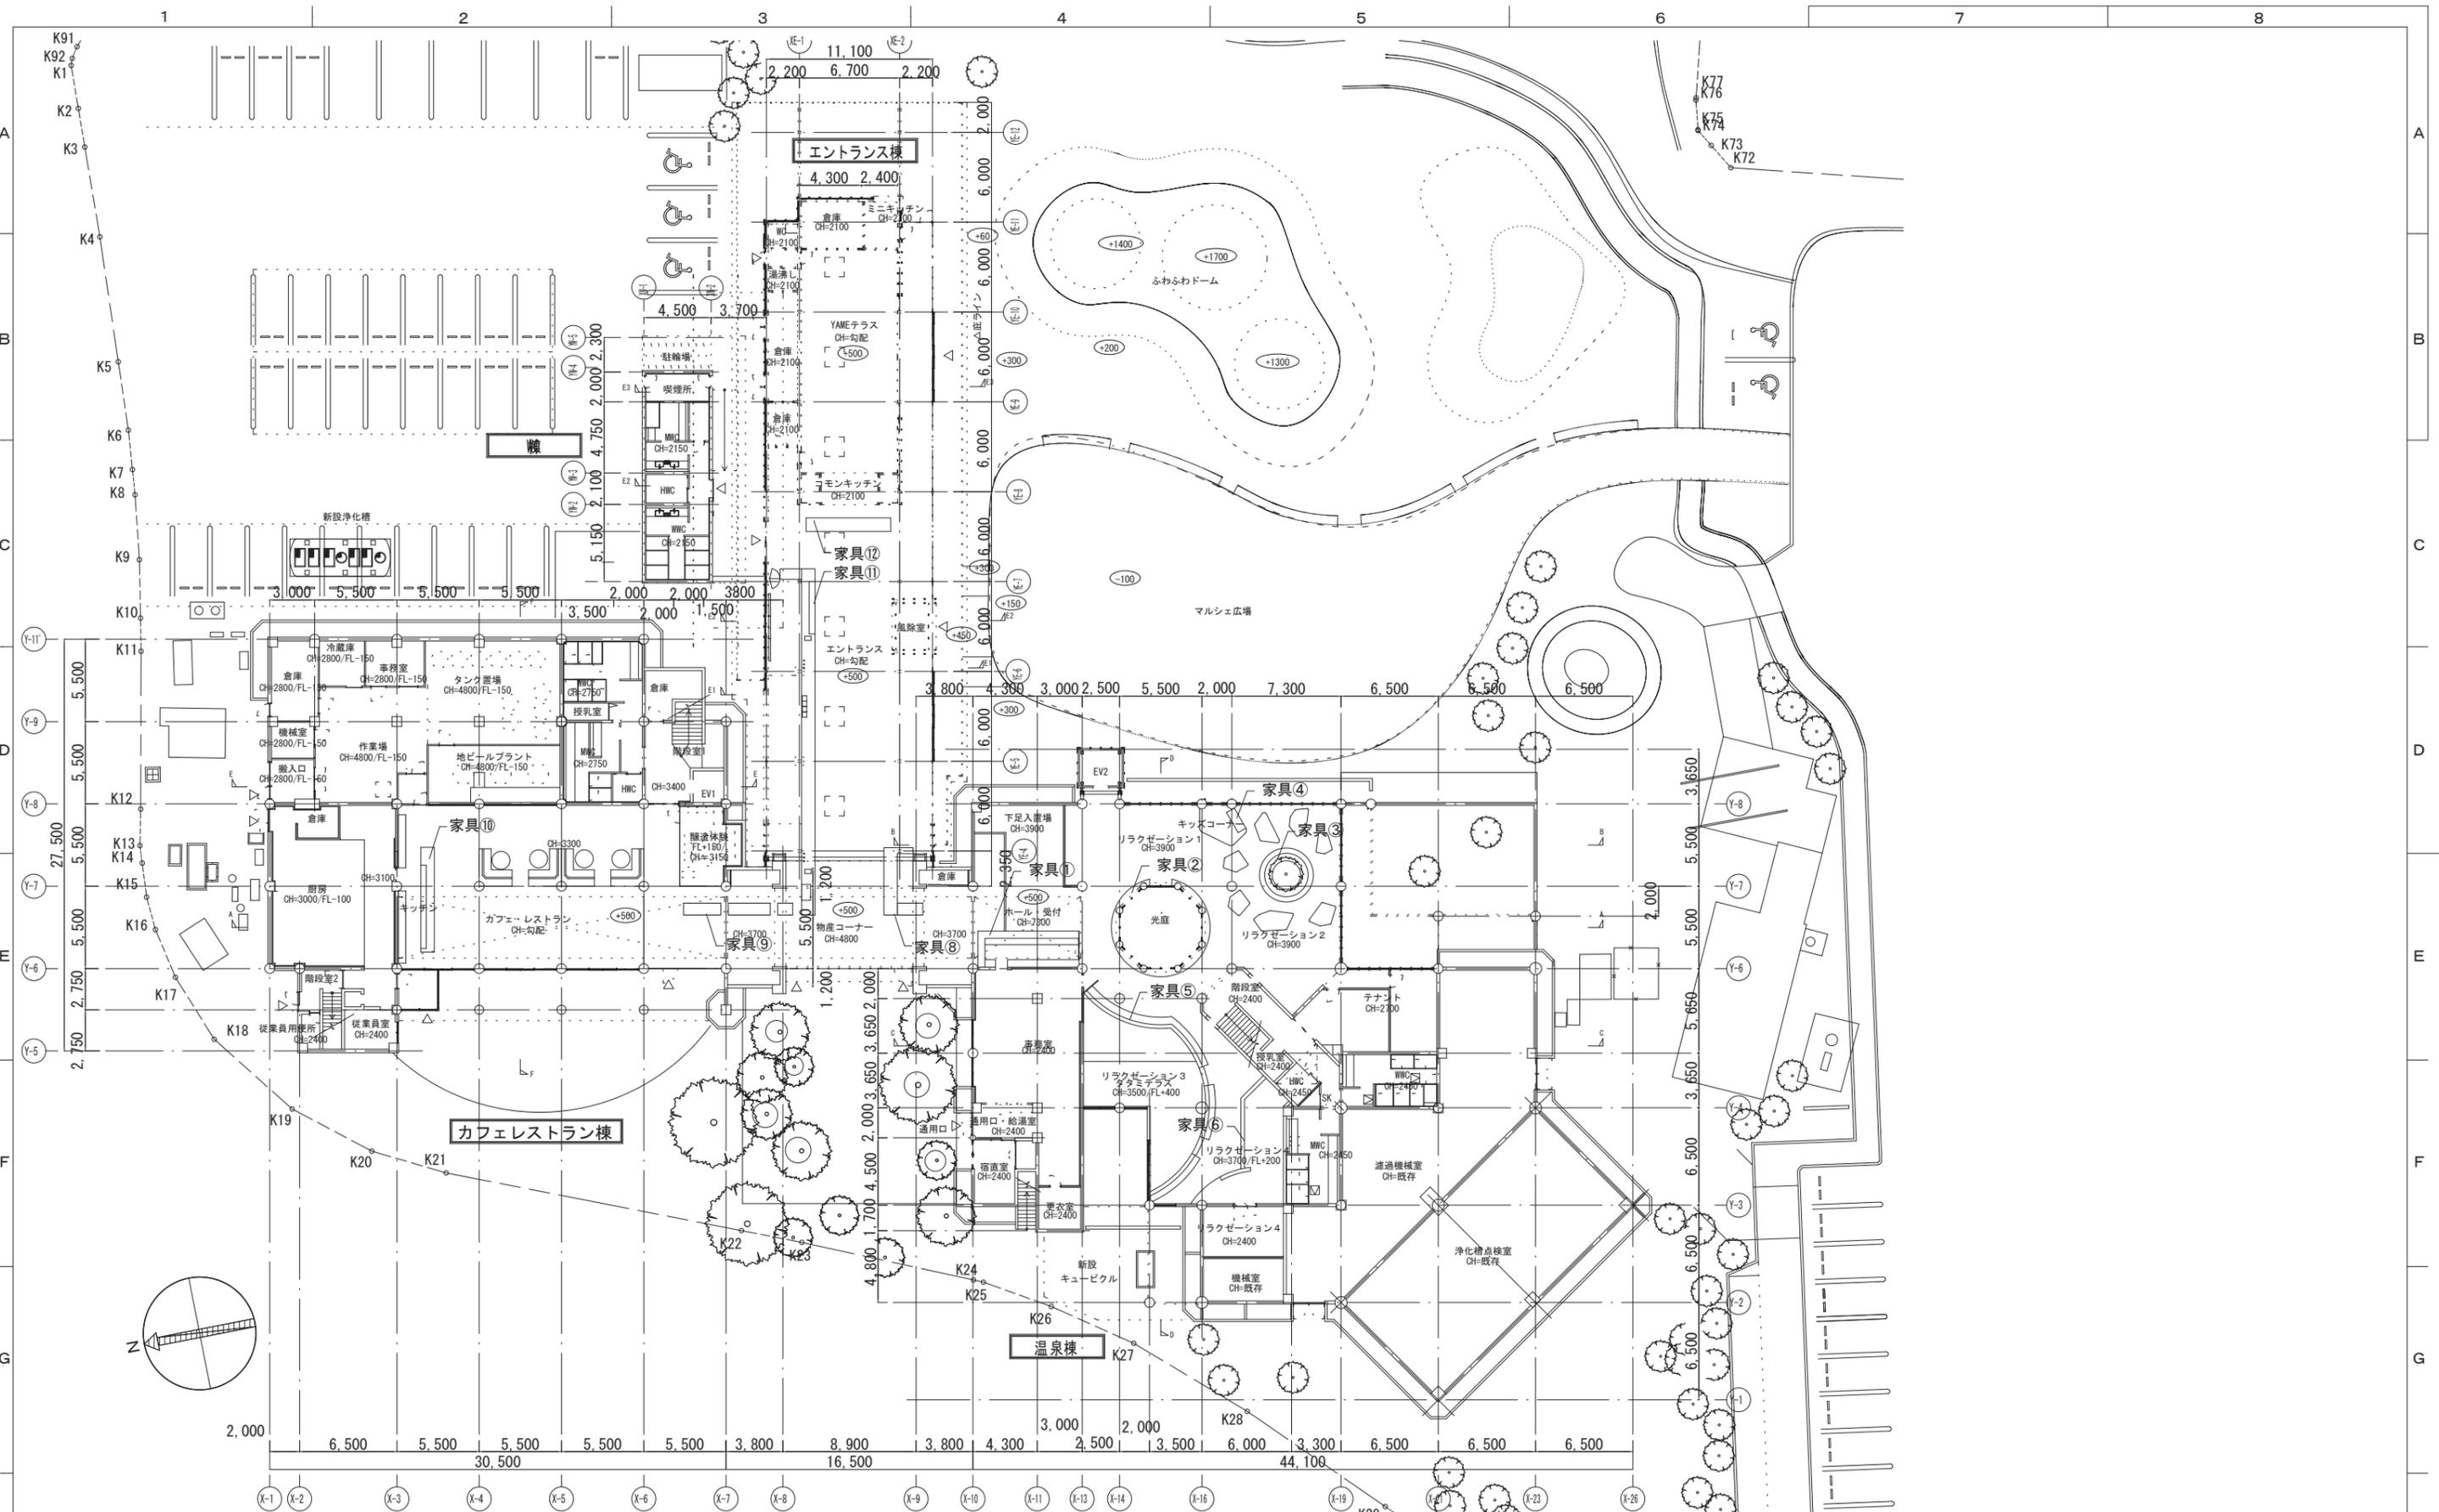


1階家具キープラン図 S=1/400

※ 改修工事である為、現地寸法を確認の上施工図を作成する事  
 ※ 設計図記載の寸法は、必ず施工図にて確認・検討する事

ランドブレイン株式会社  
 一級建築士事務所

一級建築士事務所福岡県知事登録 第1-11480号  
 一級建築士登録 第232661号

CHECK	DRAW	工事名称	八女市健康増進施設べんがら村改修工事		
大津	村上	図面名称	1階家具キープラン <span style="float: right;">竣工図</span>		
		縮尺	A3 : 1/400	時	22/03/30
		図番	A-417		

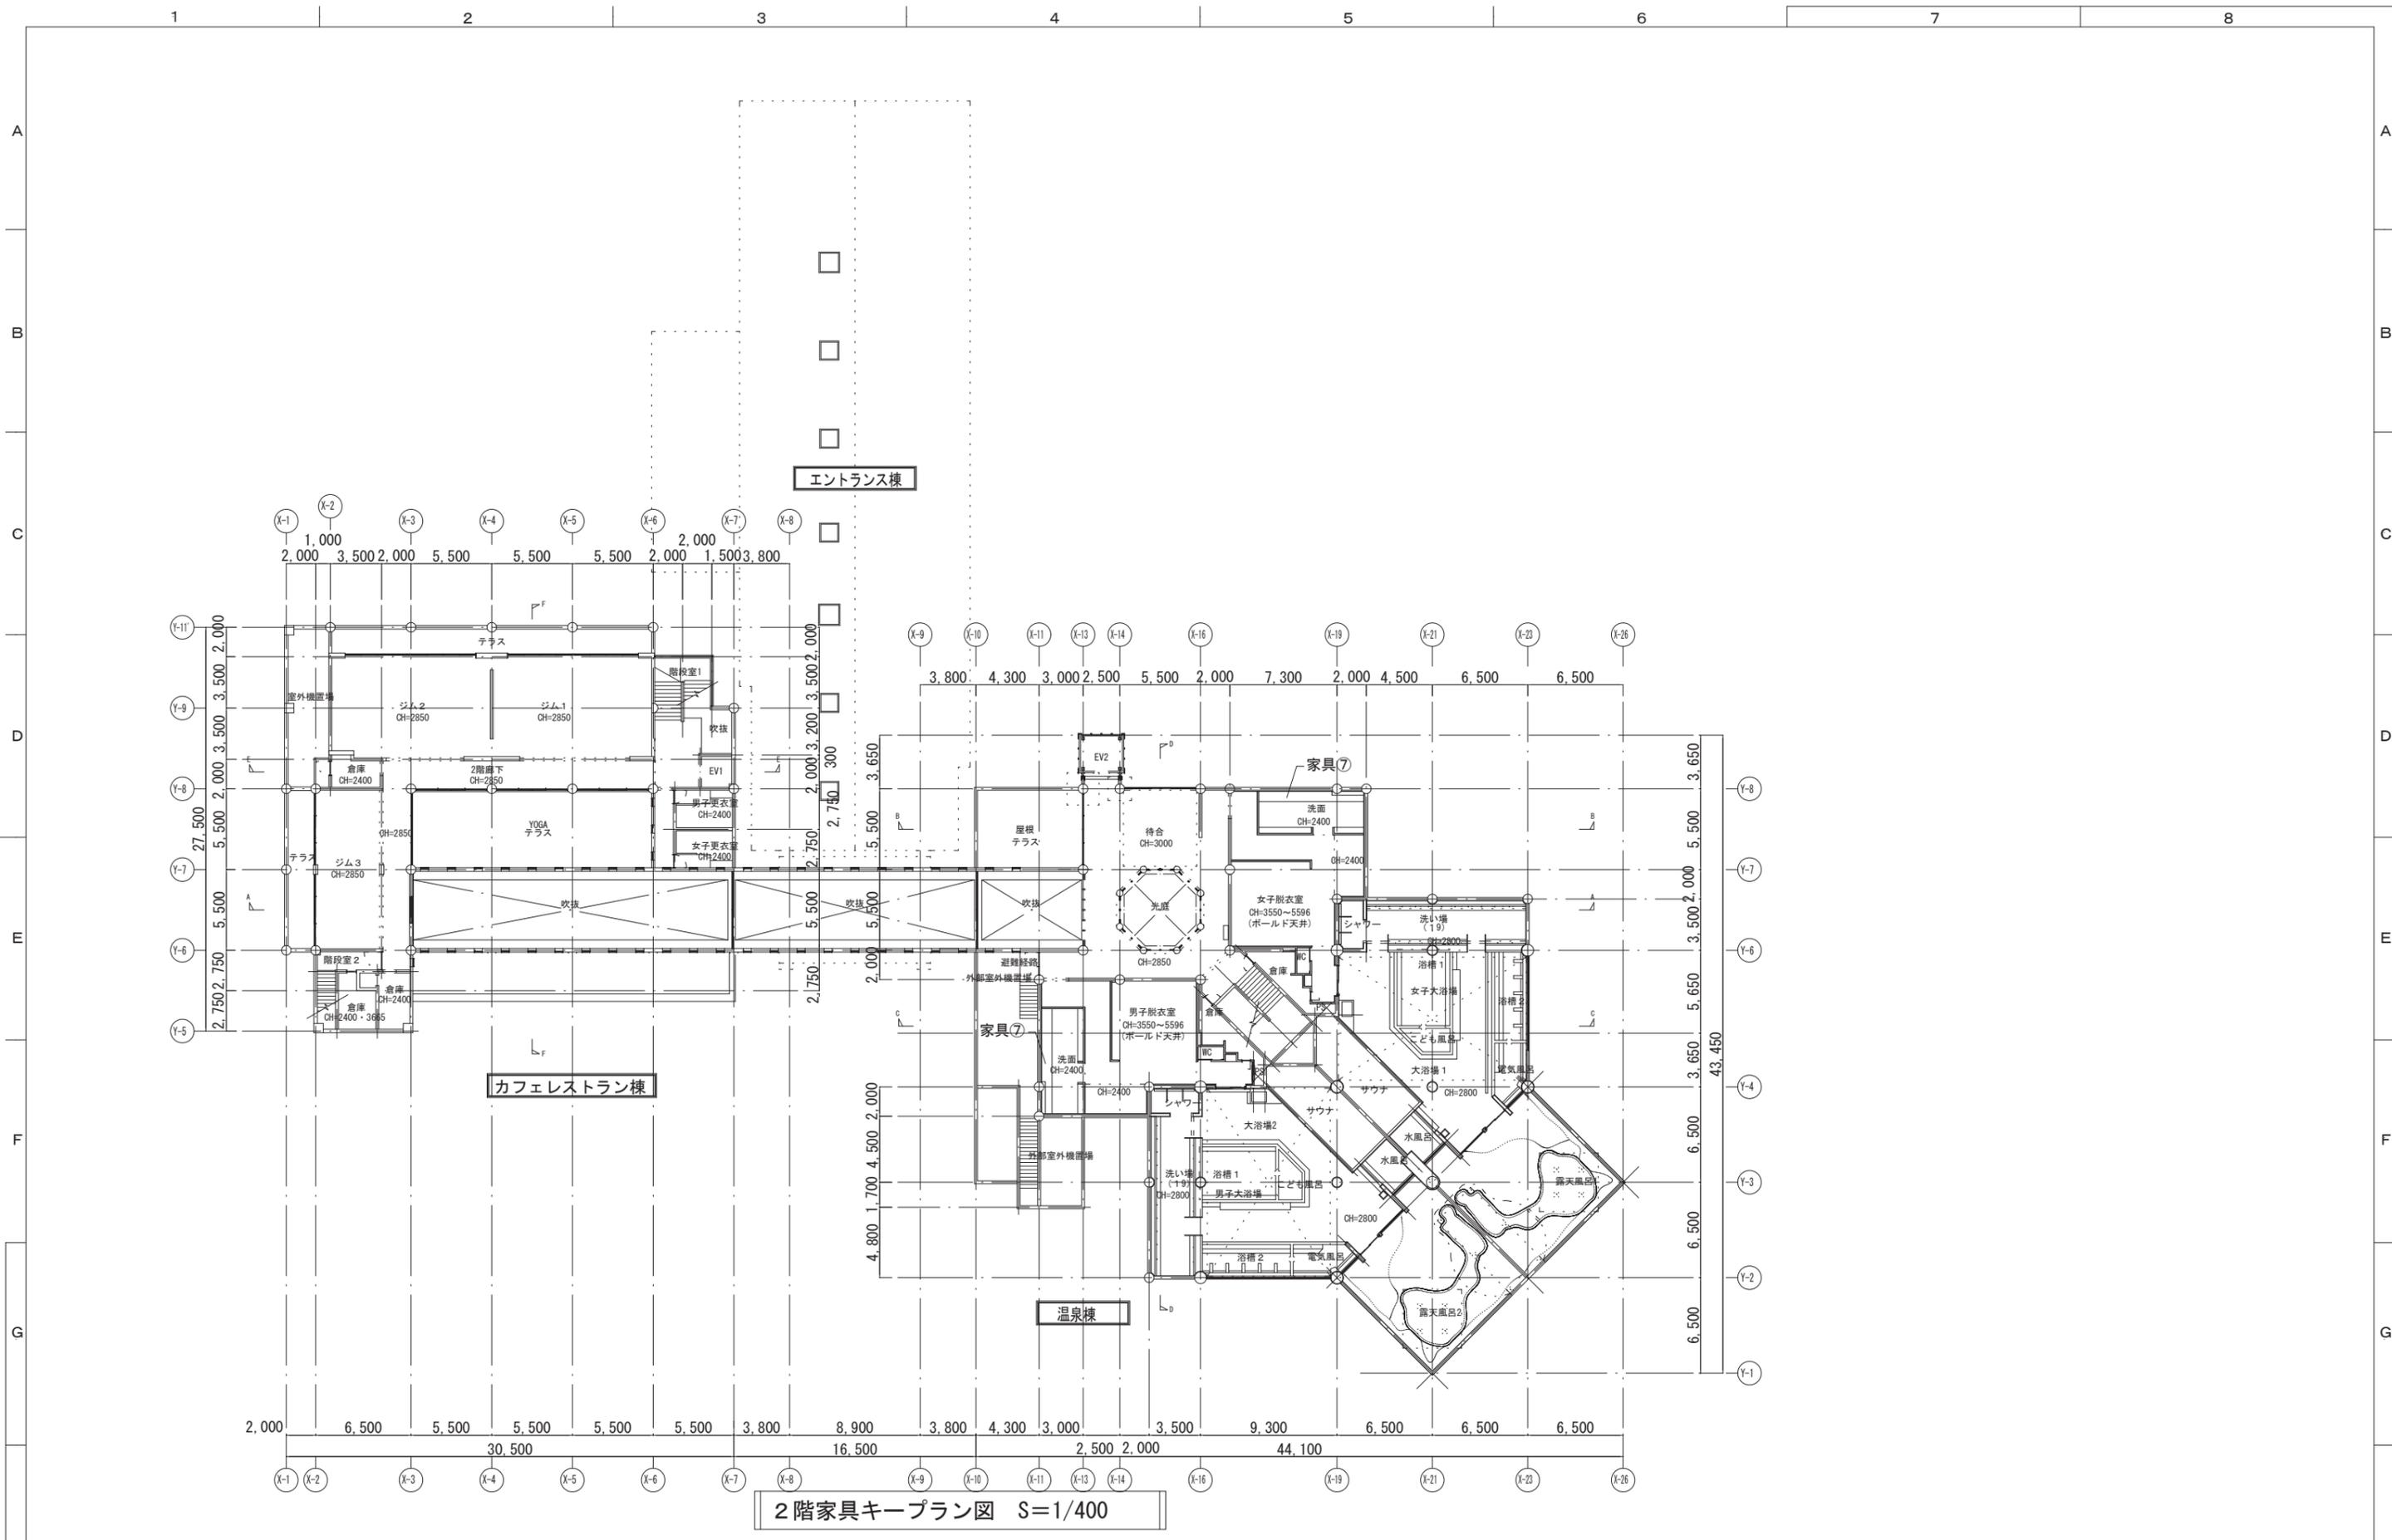

2階家具キープラン図 S=1/400

※ 改修工事である為、現地寸法を確認の上施工図を作成する事  
 ※ 設計図記載の寸法は、必ず施工図にて確認・検討する事

**ランドブレイン株式会社**  
 一級建築士事務所  
 一級建築士事務所福岡県知事登録 第1-11480号  
 一級建築士登録 第232861号 大津博幸

CHECK	DRAW	工事名称	八女市健康増進施設べんがら村改修工事		
大津	村上	図面名称	2階家具キープラン <span style="float: right;">竣工図</span>		
		縮尺	A3 : 1/400	時	22/03/30
		図番	A-418		